

Referenzprojekt

Sissach, Hotel Restaurant zur Sonne




AUFTRAGGEBER Privatperson


AUSFÜHRUNG 2019

LEISTUNGEN

- Bestandsaufnahme mittels 3D-Laserscanning und Erstellung von Bestandsplänen
- Aufnahme und Modellierung des Terrains über die ganze Parzelle (DTM)
- Auswertung von Bestandsplänen im Detaillierungsgrad 1:50:
6 Grundrisse, 3 Vertikalschnitte und 4 Fassadenansichten
- Zusätzliche Aufnahme von Umgebungsknoten
- Absteckung von Meterrissen für Umbauprojekt

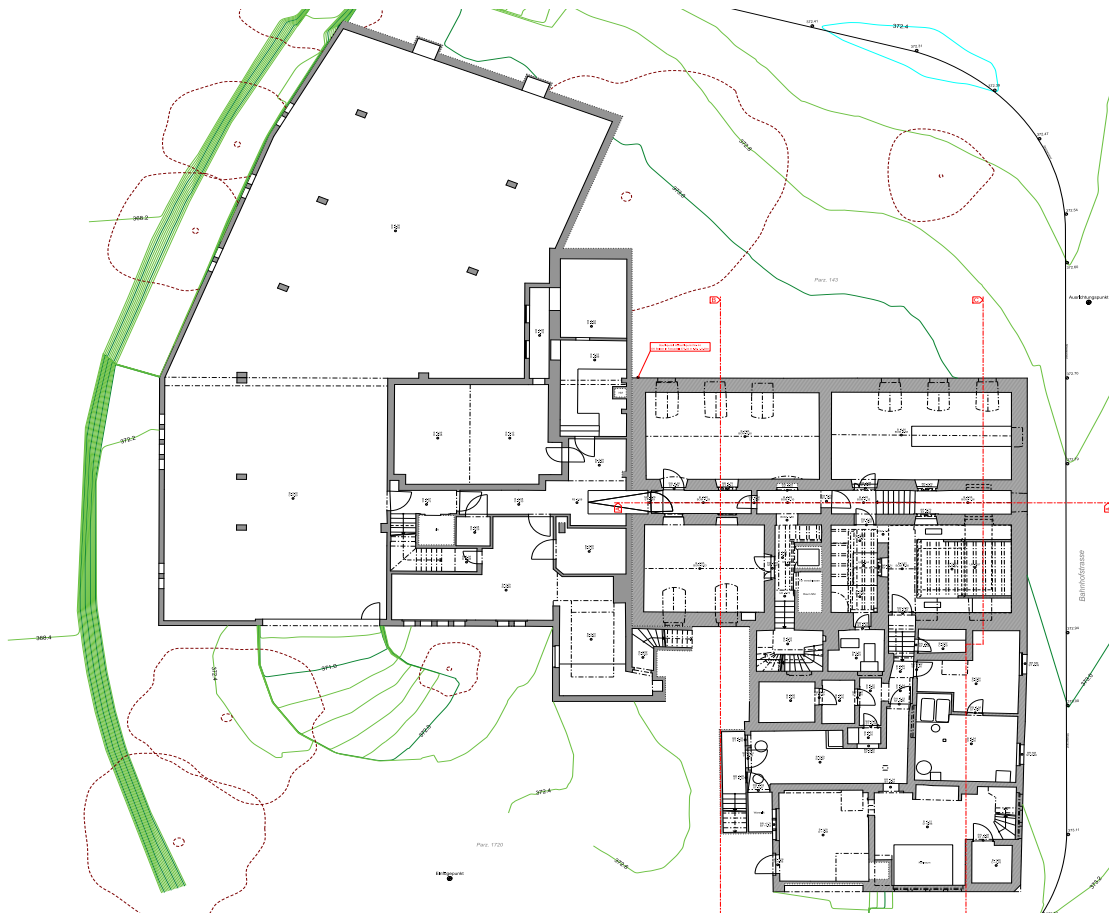

Ausschnitt Grundrissplan kombiniert mit dem Terrainmodell

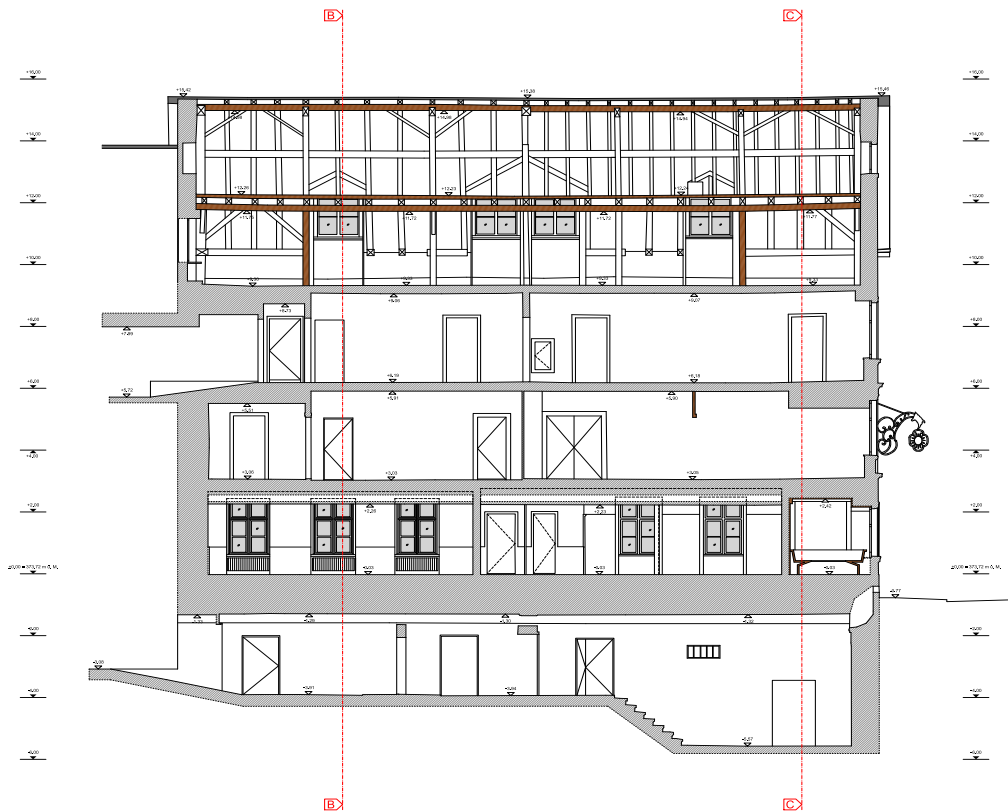

Ausschnitt aus dem Vertikalschnitt im Detaillierungsgrad 1:50

